


LEGENDE

- BAUM ZU ERHALTEN -
SEHR GUTER VITALITÄTSZUSTAND
- BAUM NICHT ZU ERHALTEN -
BEDINGT GUTER VITALITÄTSZUSTAND
ODER LAGE IM BAUBEREICH RADWEG
- BAUM 2002 AUFGEMESSEN -
NICHT MEHR VORHANDEN

AUFSTUNGEN VON BÄUMEN IM
SICHTDREIECK SIND ZULÄSSIG

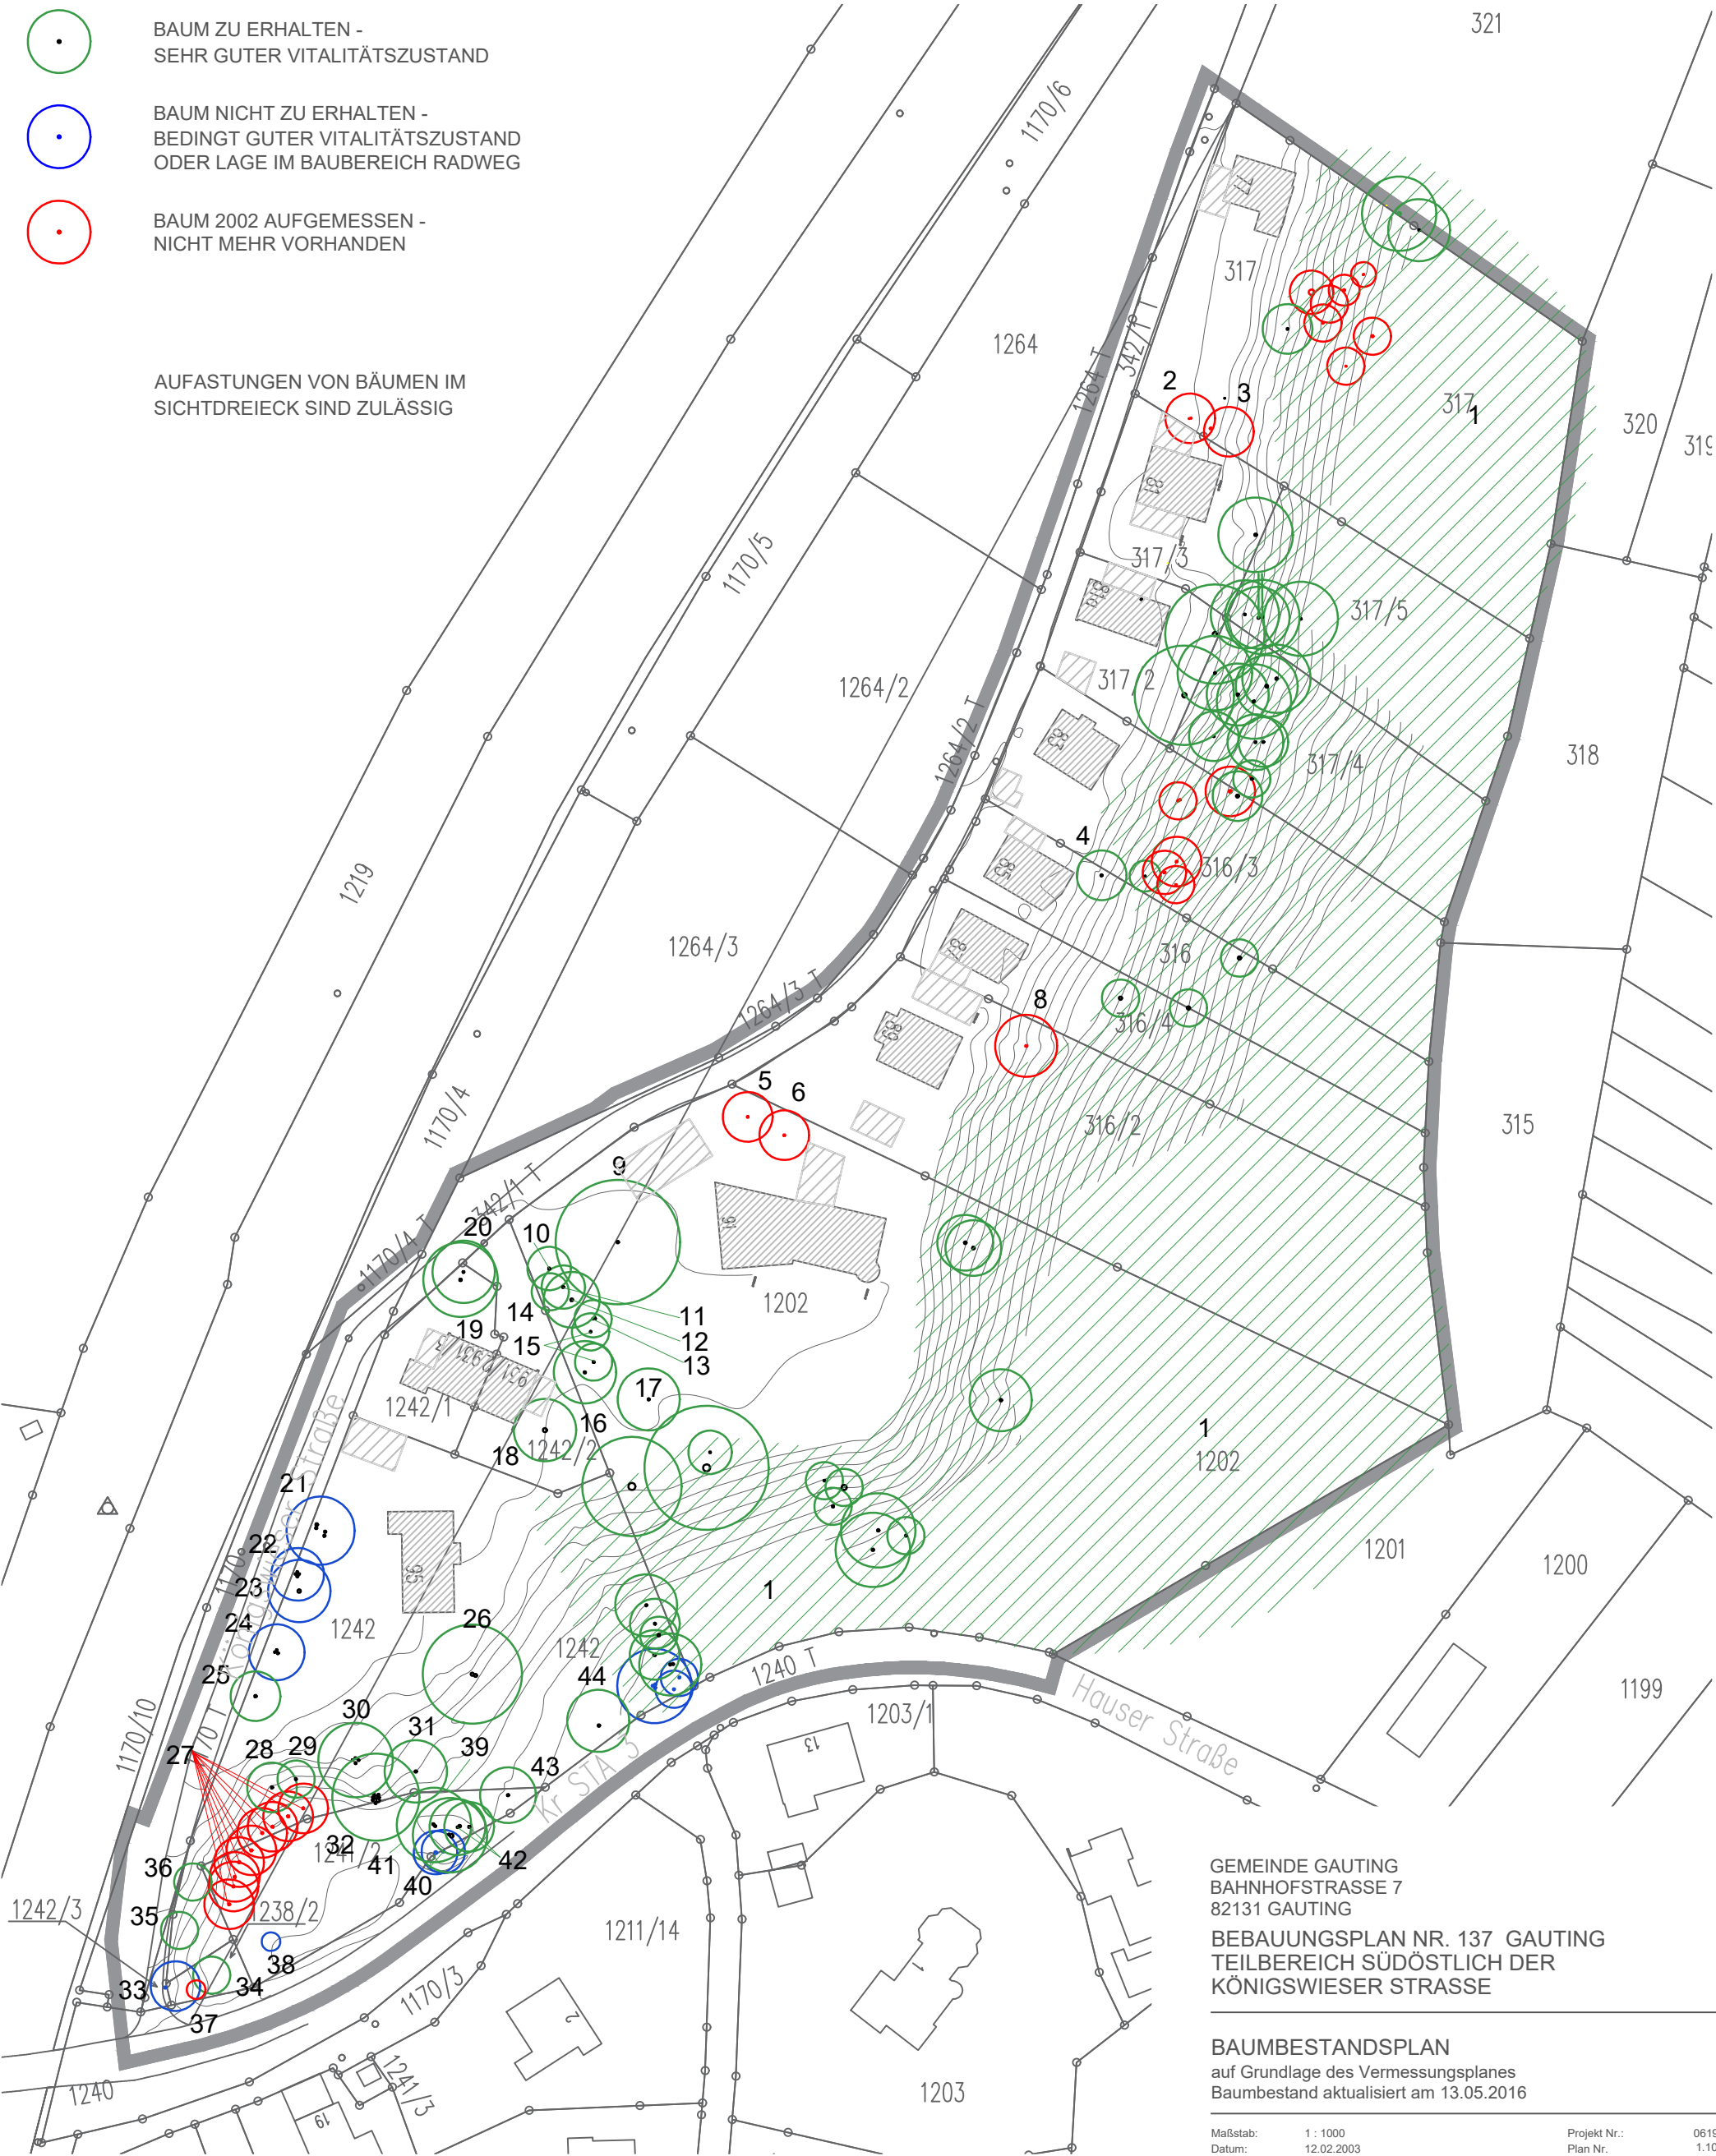

GEMEINDE GAUTING
BAHNHOFSTRASSE 7
82131 GAUTING
BEBAUUNGSPLAN NR. 137 GAUTING
TEILBEREICH SÜDÖSTLICH DER
KÖNIGSWIESER STRASSE

BAUMBESTANDSPLAN
auf Grundlage des Vermessungsplanes
Baumbestand aktualisiert am 13.05.2016

Maßstab:	1 : 1000	Projekt Nr.:	0619
Datum:	12.02.2003	Plan Nr.:	1.10
Geändert:	13.05.2016 / 28.09.2016 / 24.04.2017 / 15.05.2018	Datei:	0619100B-01.dwg
Bearbeiter:	mt / tl / mw / js / dp	Plangröße:	A3

Monika Treiber, Dipl.-Ing., Landschaftsarchitektur und Stadtplanung
Erich-Holthaus-Straße 8, 82211 Herrsching am Ammersee
Tel. 08152 / 3153, Fax 08152 / 40643
info@landschaftsarchitektur-treiber.de, www.landschaftsarchitektur-treiber.de

In Zusammenarbeit mit:
DFH Stadtplanung und Landschaftsarchitektur
Philipp Falke, Dipl.-Ing. Fachbereich Stadtplanung
Grillparzerstr. 47 81675 München
Tel. 089 / 82 95 88 70 M. 0152 / 27 27 70 47
e-mail : mail@dfh-planung.de