



Die Gebäudeumrisse wurden aus dem amtlichen Unterlagen entnommen.

Einige Firstverläufe konnten nicht exakt bestimmt werden und wurden deshalb teilweise aus Bildern konstruiert.

Im Areal liegen derzeit teilweise digitale bzw. graphische Grenzen des Vermessungsamtes München vor (gestrichelt dargestellt). Die Genauigkeiten liegen im Dezimeter-Bereich.

Für rechtsverbindliche Angaben bzw. Planungszwecke ist eine amtliche Grenzwiederherstellung erforderlich!

	Grenze amtlich		HP-Bolzen		PP amtl.
	Grenze graphisch / digitalisiert		Grenzpunkt		TP-Bodenpunkt

	Landwirtschaft/Acker		Wiese - Weide		Laubwald - Nadelwald
	Bläsch		Streubewiese		Mischwald
	Hecke Laub		Bruchland		Gebläsch
	Hecke Nadel		Gärten		Erholungsfläche

	Strommast mit Lampe		Telefonmast mit Lampe		Straßenbeleuchtung
	div. Schächte		Gas-Wasser-Schieber		Unterflurhydrant
	Mast		Fernwärme-Schaltkasten		Überflurhydrant
			Gully		Rinne

	Asphaltfläche / Betonfläche		Betonplatten Deckig		Kleinsten Granit
	Kleinsten Beton		Betonplatten Deckig		Grobssten Granit
	Naturstein		Kies		Rostenstein

	Leitplanke		Geländer / Sperrkette		Stützmauer
	Zaun		Mauer		

	Ufermauer		Gewässer stehend		Sumpf
--	-----------	--	------------------	--	-------

C	04.11.14	Aktualisierung Baumbestand	HA
B	15.10.14	Ergänzung Baumbestand	MH
A	29.07.14	Aufmaß Süd-West-Bereich / Straßenanbindung Bahnstraße	DP
INDEX	DATUM	ÄNDERUNG	NAME

PROJEKT:
WEBASTO STOCKDORF

KRAILLINGER STR. 5
82131 STOCKDORF



GEMARKUNG: STOCKDORF

FLURNR.: 1540 u. a.

VERMESSUNGSAMT: MÜNCHEN

AUFTRAGGEBER:
WEBASTO WERK W. BAIER GMBH & CO. KG
KRAILLINGER STR. 5
82131 STOCKDORF

INHALT:
BESTANDSPLAN

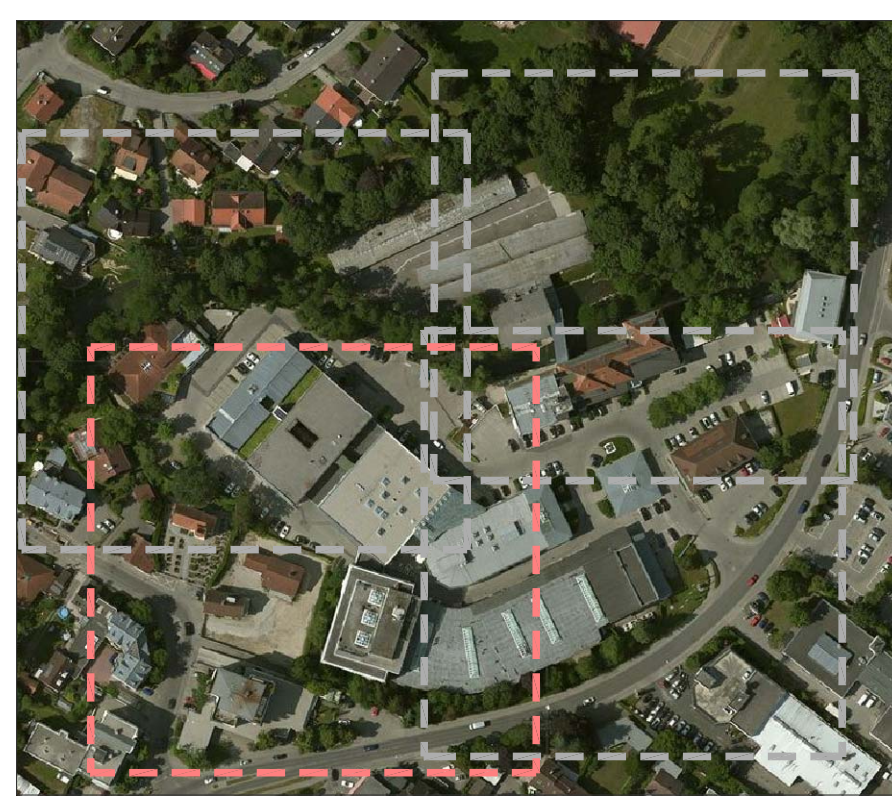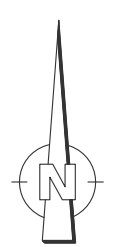

Quellering

(Übersicht ohne Maßstab)

LAGE: Gauß-Krüger-Landeskoordinaten (DFK-Auszug vom 28.02.2013)
HÖHE: bez. auf amtl. HfP Nr. 2049 = 550.782 mÜNN [Status 100]

Landsberger Straße 155/1
D-80687 München
www.geosys-eber.de

Tel.: 089 / 20 18 264 -40
Fax: 089 / 20 18 264 -41
office@geosys-eber.de

Inhaber: Roman Martinek / Guido Müller (GbR)
Prüfsachverständige für Vermessung im Bauwesen

GEMESSEN		GEZEICHNET		PROJEKTNUMMER		PLANNUMMER		INDEX		MASSSTAB		FORMAT	
DATUM	NAME	DATUM	NAME	PLANART	BE	NUMMER	BEZEICHNUNG	INDEX		MASSSTAB		FORMAT	
07/2014	DP/KL	07/2014	DP	14 049 1	BE	01	SÜDWEST	C		1:250		A1	