



Die Gebäudeumrisse wurden aus dem amtlichen Unterlagen entnommen.

Einige Firstverläufe konnten nicht exakt bestimmt werden und wurden deshalb teilweise aus Bildern konstruiert.

Im Areal liegen derzeit teilweise digitale bzw. graphische Grenzen des Vermessungsamtes München vor (gestrichelt dargestellt). Die Genauigkeiten liegen im Dezimeter-Bereich.

Für rechtsverbindliche Angaben bzw. **Planungszwecke** ist eine amtliche Grenzwiederherstellung erforderlich!

	Grenze amtlich		HP-Bolzen		PP amtlich
	Grenze graphisch / digitalisiert		Grenzpunkt		TP-Bolzenpunkt

	Landwirtschaft/Acker		Wiese - Weide		Laubwald - Nadelwald
	Bläulung		Streuobstwiese		Mischwald
	Hecke Laub		Brachland		Gebüsch
	Hecke Nadel		Gärten		Erholungsfläche

	Strommast mit Lampe		Telefonmast mit Lampe		Strassenbeleuchtung
	div. Schächte		Gas- Wasser- Schieber		Unterflurhydrant
	Mast		Fernwärme- Schaltkasten		Überflurhydrant
			Gully		Rinne

	Asphaltfläche / Betonfläche		Betongplatten Beckig		Kleinstein Granit
	Kleinstein Beton		Betongplatten feigig		Grostein Granit
	Naturstein		Kies		Rosenstein

	Leitplanke		Geländer / Sperre		Stützmauer
	Zaun		Mauer		

	Ufermauer		Gewässer stehend		Sumpf
--	-----------	--	------------------	--	-------


B	04.11.14	Aktualisierung Baumbestand	HA
A	15.10.14	Ergänzung Baumbestand	MH
INDEX	DATUM	ÄNDERUNG	NAME

PROJEKT:
WEBASTO STOCKDORF
KRAILLINGER STR. 5
82131 STOCKDORF

GEMARKUNG: STOCKDORF FLURNR.: 1540 u. a. VERMESSUNGSAMT: MÜNCHEN

AUFTRAGGEBER:
WEBASTO WERK W. BAIER GMBH & CO. KG
KRAILLINGER STR. 5
82131 STOCKDORF

INHALT:
BESTANDSPLAN

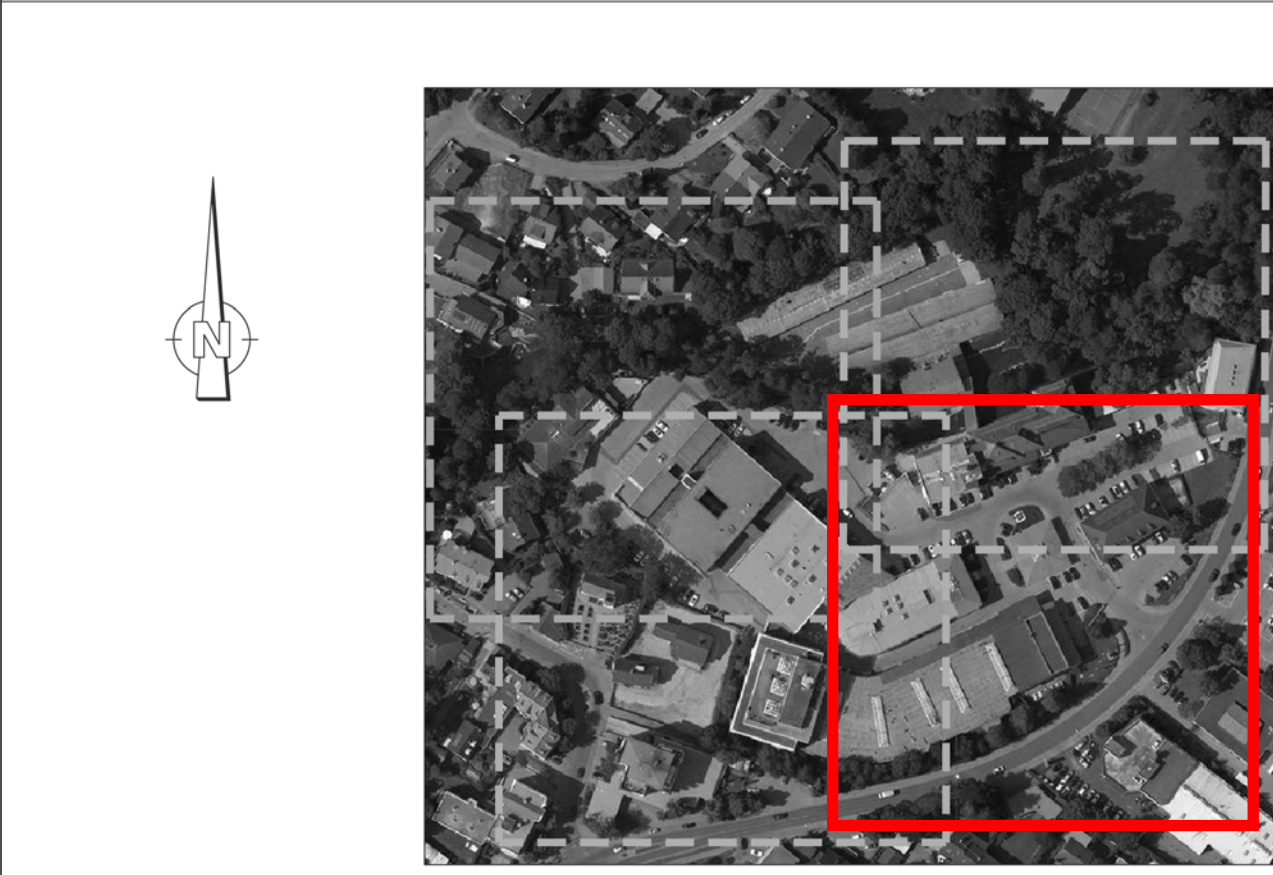

Anlage 4b: Baumkataster
Aktualisierung am 02.09.2019 durch AB Hoffmann+Amtsberg
auf Grundlage des Bestandsplans 03/2014 von GeoSys-Eber
Ingenieure
SÜDOST, M 1:250

Quelle: bing (Übersicht ohne Maßstab)

LAGE: Gauß-Krüger-Landeskoordinaten (DFK-Auszug vom 28.02.2013)
HÖHE: bez. auf amtll. HFP Nr. 2049 = 550.782 müNN (Status 100)

Landsberger Straße 155/1
D-80687 München
www.geosys-eber.de

Geosys-Eber Ingenieure
Sachverständige für Vermessung

Tel.: 089 / 20 18 264 -40
Fax: 089 / 20 18 264 -41
office@geosys-eber.de

Inhaber: Roman Martinek / Guido Müller (GbR)
Prüfsachverständige für Vermessung im Bauwesen

GEMESSEN		GEZEICHNET		PROJEKTNUMMER	PLANNUMMER					
DATUM	NAME	DATUM	NAME	PLANART		NUMMER	BEZEICHNUNG	INDEX	MASSSTAB	FORMAT
03/2014	SC/KA	03/2014	SC	14 049 1	BE	01	SÜDOST	B	1:250	A1